Maîtres d'Ouvrages :


allemont

Maître d'Oeuvre :

SOGREAH

commune de Allemont

SACO La Traverse

Saco Programme 2004 :Assainissement Eaux Usées du hameau de LA TRAVERSE

Récolement

Vue en Plan

Planche 1/3

GRAVIER TP

Dessiné	CN	Echelle	1/200°				
Vérifié	BN	Planimétrique	Lambert				
Levé le	22/04/11	Altimétrique	NGF				
Dessiné le	20/05/11						

I				
H				
G				
F				
E				
D				
C				
B				
A				
0	Edition Originale		AVERTI	
Ind	Modifications	Date	Visa	

Légende :

Réseau Eaux Pluviales
Réseau EP
Regard EP
Boîte de Branchement EPR
Caniveau Grille

Réseau Eaux Usées
Réseau Eu Neuf
Regard EU
Boîte de Branchement
Indication Regard

Réseau AEP
Réseau AEP
Branchement
Vanne de Coupure
Boîte de Branchement
Réducteur de Pression
Ventouse Purge
Poteau Incendie

Réseau EDF
Réseau EDF BT/D
Réseau EDF HTA
Coffret Neuf

Réseau Eclairage Public
Réseau Eclairage public Neuf
Candélabre
Coffret Eclairage
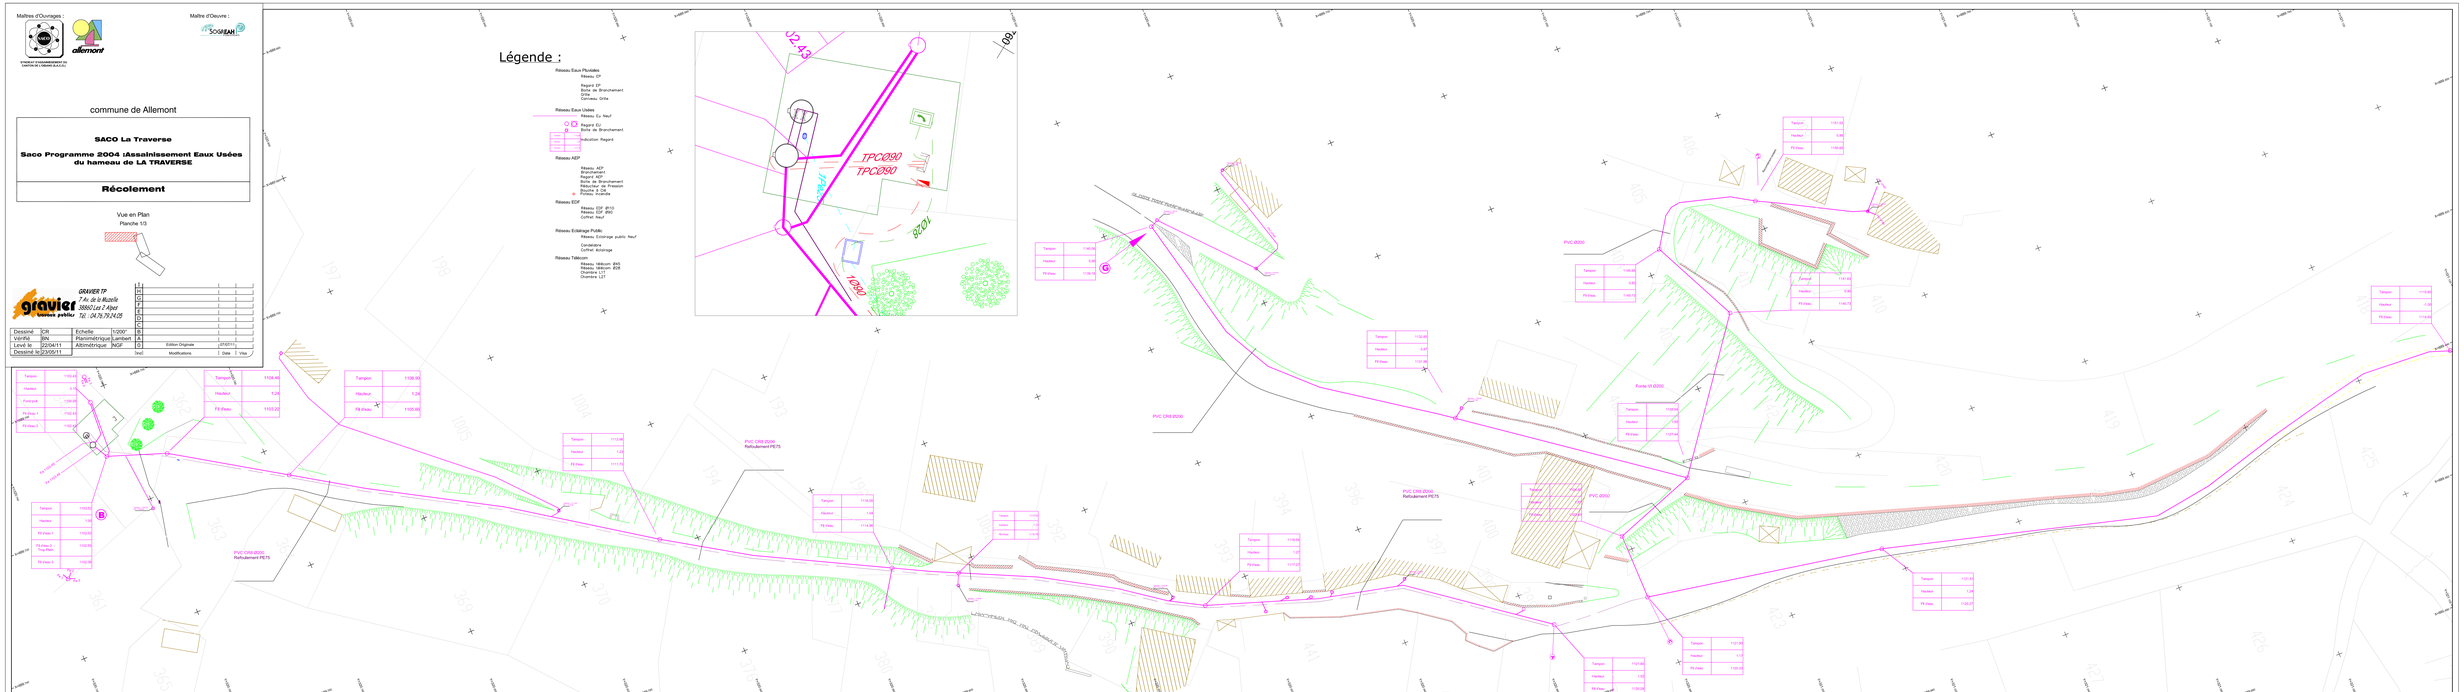
Réseau Télécom
Réseau télécom ØN3
Chambre 1/1T ØG9
Chambre 1/1T
Chambre L2T