


Maitres d'Ouvrages :

Maitres d'Oeuvres :

commune de Allemont


SACO La Traverse
Saco Programme 2004 :Assainissement Eaux Usées
du hameau de LA TRAVERSE
Enfouissement des réseaux secs et
réfection du réseau d'eau potable
Aménagement de voirie
" La Traverse "

Récolement

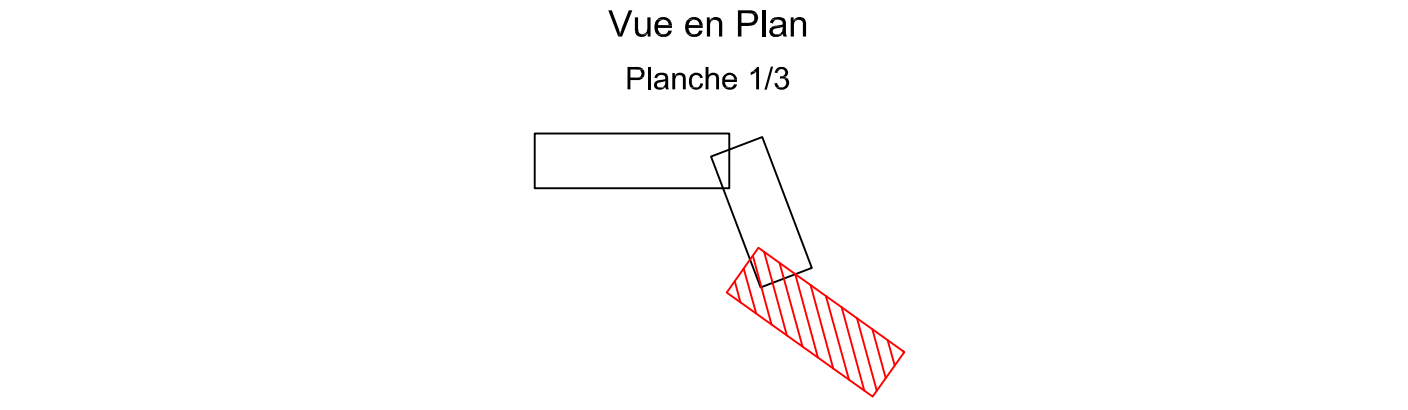

GRAVIER TP
7 Av. de la Muzelle
38860 Les 2 Alpes
Tél. : 04.76.79.24.05

Dessiné	CR	Echelle	1/200'
Vérifié	BN	Planimétrique	Lambert
Levé le	22/04/11	Altimétrique	NGF
Dessiné le	23/05/11		
		Ind	Modifications
			Date
			Vis

 

Légende :

- Réseau Eaux Pluviales
 - Réseau EP
 - Regard EP
 - Boite de Branchement
 - Grille
 - Cotiveau Grille
- Réseau Eaux Usées
 - Réseau Lu Neuf
 - Regard LU
 - Boite de Branchement
 - Indication Regard
- Réseau AEP
 - Réseau AEP
 - Branchement
 - Regard AEP
 - Boite de Branchement
 - Réducteur de Pression
 - Bouche à C/S
 - Poteau Incendie
- Réseau EDF
 - Réseau EDF 0110
 - Réseau EDF 010
 - Coffret Neuf
- Réseau Eclairage Public
 - Réseau Eclairage public Neuf
 - Candélabre
 - Coffret Eclairage
- Réseau Télécom
 - Réseau télécom 045
 - Réseau télécom 028
 - Chambre LIT
 - Chambre L2T